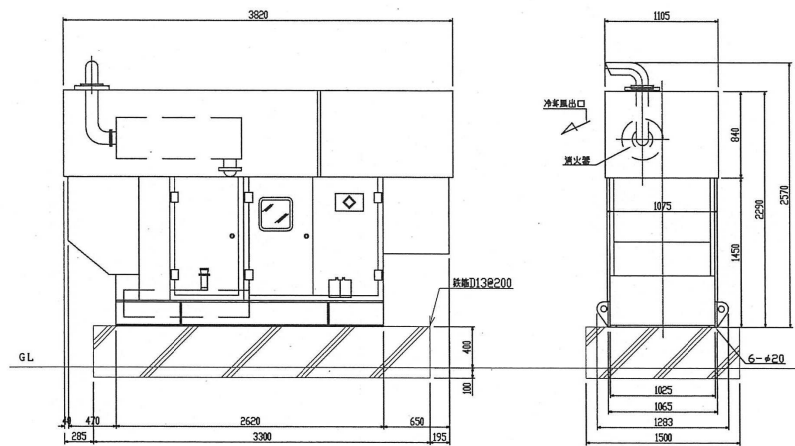


発電機外形図 S=1/50

発電機基礎図 S=1/50

基礎下部の捨コンクリート、砂利地盤は公共建築工事標準図による。


保護警報装置

項目	デバイス	警報表示灯 (ベ ル)	機 関 自動停止	主回路遮断	外部信号
潤滑油油圧低下	63Q	○	○	—	—
冷却水温度上昇	49W	○	○	—	—
過速度	12	○	○	—	○ (一括)
緊急停止	5E	○	○	—	—
過電流	49G	○	—	○	—
始動渋滞	48	○	○	—	—

運転中表示用移接地点付

要目表

容量	74	kVA (実容量50KVA)
電圧	220	V
周波数	60	Hz
回転数	3600	r p m
力率	0.8	
相数	3	相
励磁方式	静止励磁式	
形式	4サイクル水冷直列直接噴射式ディーゼル機関	
出力	72.1	KW
回転数	3600	r p m
冷却方式	ラジエータ冷却	
燃料	軽油	
燃料タンク容量	190	L
運転時間	無給油にて8.3hr以上を確保	
バッテリー容量	DC12V-80AH	
始動時間	10	秒 以内
総重量	約	2410kg (乾燥)
騒音レベル	75	dB
認定	〈社〉日本内燃力発電設備協会	
特 記	周波数変動率±5%以内とする	
銘 板	アルミ板白色塗装 300mmX30mmX2mm	

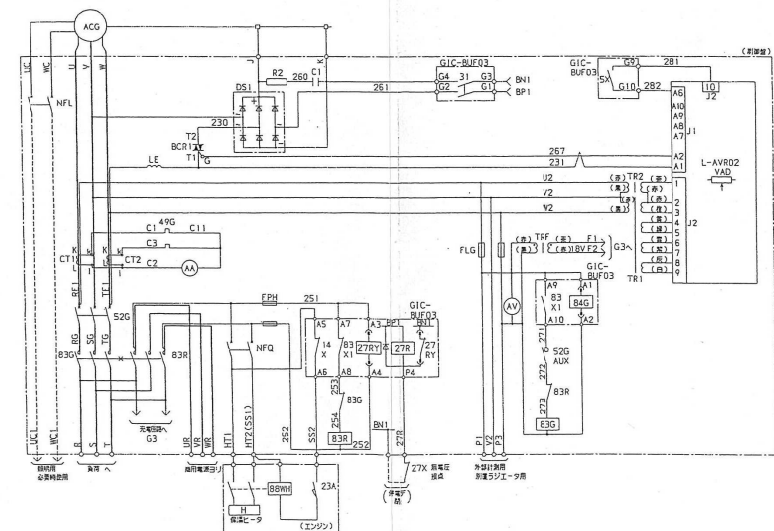

単線結線図

凡 例

完成図

図面番号

33/44

業務名

図面名称

作成者

三菱電機株式会社

縮尺

1/50